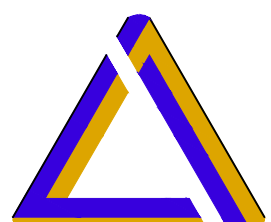


DEPARTEMENT DU CALVADOS

**Commune de  
AMAYE-SUR-ORNE**

**Création d'un réseau d'assainissement  
pour 4 parcelles**

PLAN DE RECOLEMENT

<b>MAITRE D'OUVRAGE :</b> MERCATOR 67 Rue de l'Oratoire 14000 CAEN Tél :	<b>MAITRE D'OEUVRE :</b>	
Date 06/12/2021	Observations 1ere Edition	Dessiné par F. RANGEE
Echelle : 1/200		
Chantier N° 5.21.001		
		
Siège social : Rue Philippe Lebon - BP 20 14440 DOUVRES LA DELIVRANDE Tél 02 31 36 24 00 - Fax 02 31 36 24 01 tp-letellier@wanadoo.fr		